

ÖVERENSKOMMELSE OM INRÄTTANDE AV GEMENSAMHETSANLÄGGNING berörande Danmark 6 och Danmark 7 i Stockholms kommun

Berörda fastigheter/tomträtter

Fastighet	Lagfaren ägare	Tomträttshavare
Danmark 6	Stockholms kommun Box 8189 104 20 Stockholm	Brf Kista Torn (769625-2175) c/o Kista Torn Borgarfjordsgatan 21 a 164 53 Kista
Danmark 7	Stockholms kommun Box 8189 104 20 Stockholm	Brf K2 Kista Torn (769626-8437) Borgarfjordsgatan 21 b 164 53 Kista

1 Bakgrund

Ny bostadsbebyggelse har uppförts inom fastigheterna Stockholm Danmark 6 och Stockholm Danmark 7. Fastigheterna är upplåtna med tomträtt. För området gäller detaljplan för område vid kv Danmark (Kista Torn) i stadsdelen Kista, Dp 2007-36880-54, laga kraft 2012-03-02, Stockholms kommun.

Inom fastigheterna/tomträtterna Danmark 6 och Danmark 7 har totalt 362 lägenheter uppförts, 266 lägenheter inom Danmark 6 och 96 lägenheter inom Danmark 7.

Under gårdsplan och delvis under byggnader anordnas ett gemensamt parkeringsutrymme i garage inklusive allmänna utrymmen såsom teknikutrymmen. Fastigheterna/tomträtterna har även gemensam fasad, entré och entrétorg, innergård för utevistelse, övernattninglägenheter och styrelserum, tekniska anordningar samt sprinklerundercentral och reservkraftsanläggning. Ovan nämnda anläggningar är gemensamma för de två fastigheterna/tomträtterna i kvarteret.

Denna överenskommelse reglerar inrättandet av nedanstående gemensamhetsanläggningar samt kostnaderna för utförande och drift till dess att parterna övertagit de gemensamma anläggningarna. Detta övertagande ska ske då gemensamhetsanläggningarna inrättats genom beslut enligt anläggningslagen som vunnit laga kraft och godkänd slutbesiktning har genomförts.

J. O. S. den AW m. 25

2 Gemensamhetsanläggning ga:1

Garage, fasad, gård, entré och entrétorg, övernattningslägenheter och styrelserum samt tekniska anordningar

2.1 Anläggningens omfattning, läge mm

Anläggningen omfattar garage, fasad, gård, entré och entrétorg, övernattningslägenheter och styrelserum samt tekniska anordningar.

Till anläggningen hör:

Garage, se gul markering på bilaga 1-5

Garaget består av fyra våningar med totalt 227 bilparkeringsplatser och 14 MC-parkeringsplatser. I anläggningen ingår alla anordningar som erfordras för anläggningens funktion, så som bottenplatta, gårdsbjälklag inklusive tätskikt (pelare och väggar under bostadsutrymmen ingår inte, dock ingår ytskiktet), garageramp, garageport med tillhörande öppningsfunktion inklusive kablage, belysning, installationer för teknisk försörjning samt tillhörande styr- och regleringsanordningar för drift- och underhåll, ventilationssystem med så kallat FTX-system med tillhörande kanalisation. Ytskikten på väggar, golv, tak och på samtliga pelare i garaget ingår. Isoleringen i tak och på väggar mot bostadsutrymme ingår inte.

Luckor i fasaden som behövs för rökevakivering ingår också i anläggningen, Luckornas lägen redovisas inte på ritning, luckornas faktiska läge är det rättsligt gällande.

Där garaget är överbyggt med bostadshus sträcker sig gemensamhetsanläggningen upp till underkant värmeisolering.

Fasad, se gul markering på bilaga 6-9 och bilaga 11

Fönster och ytskikt på fasad eller källarvägg som direkt angränsar till gemensamma delar ovan mark till och med entréplan och fasad ovan huvudentré till och med våning 1 ingår i anläggningen. Fasaden består av ytskikt, stomme ingår inte i anläggningen.

Gård och grönytor, se gul markering på bilaga 12

Gården består av grön- och kommunikationsytor jämte belysning (armaturer, stolpar och elledningar) ovan tätskikt och uppåt. I anläggningen ingår även anordningar på gården. Lägenheternas uteplatsers markbeläggning samt skärmar och häckar som omger uteplatserna ingår inte i anläggningen.

Entré, se grön markering på bilaga 4-5

Huvudentré med dörrar, rum som benämns som backoffice och lobby med tillhörande inredning. Anordningar så som sprinklerledningar och sprinklerhuvuden, belysning och övriga anordningar som erfordras för anläggningens funktionella drift samt ytskikt på väggar, golv och tak ingår.

g ds Max Alw nia 21

Övernattningslägenheter & styrelserum, se blå markering på bilaga 5 och bilaga 13

Övernattningslägenheter, styrelserum samt tillhörande kommunikationsytor inklusive alla ytskikt, inredning och vitvaror, belysning med ledningar fram till och med undermätare, se markering på bilaga 10.

Entrétorg, se gul markering på bilaga 12

Anläggningen består av planteringar och kommunikationsytor på torget jämte belysning (armaturer, stolpar och elledningar) från och med tätskikt och uppåt. I anläggningen ingår även fasta bänkar, trädfundament samt muren mot bron och trappen mot Danmarksgatan.

Tekniska anordningar mm, se gul markering på bilaga 14–17

- Dagvattenbrunnar med tillhörande ledningar fram till avlämningspunkt/anslutningspunkt som avvattnar gemensamma anläggningar ingår i gemensamhetsanläggningen, se gul markering på bilaga 14–17.
- Spillvattenledningar inkl. brunnar t.o.m. uppsamlingsledning som försörjer anläggningens utrymmen.
- VS-armaturer och vattenledningar t.o.m. avstängningsventil med mätare som försörjer anläggningens utrymmen.
- Radiatorer och värmeledningar t.o.m. avstängningsventil med mätare som försörjer anläggningens utrymmen.
- Passer- och låssystem som försörjer anläggningens utrymmen.
- Internt mobiltelefonnät med tillhörande anordningar inom de gemensamma anläggningarna.
- Sprinklerledningar och sprinklerhuvuden t.o.m. vägg i sprinklerrummet som försörjer anläggningens utrymmen.

Anläggningens huvudsakliga omfattning och läge redovisas i bilaga 1–17.

Deltagande fastighetsägare/tomträttshavare har rätt att bibehålla enskilda anordningar inom för gemensamhetsanläggningen upplåtet utrymme.

2.2 Deltagande tomträtter

I anläggningen deltar Danmark 6 och Danmark 7.

Fastigheterna/tomträtterna utgör en samfällighet för anläggningens utförande och drift.

2.3 Upplåtet utrymme mm

För anläggningen upplåts utrymme inom Danmark 6 och Danmark 7 med redovisad avgränsning och omfattning enligt punkten 2.

Deltagande fastigheter/tomträtter ska ges rätt att använda trapphus och korridorer inom Danmark 6 och Danmark 7 för nödutrymning från garaget, se gul markering på bilaga 18–21.

Deltagande fastigheter/tomträtter ska ges rätt till utrymme för och tillträde till gemensamhetsanläggningens tekniska anläggningar och erforderliga teknikutrymmen (se

 DS Majors Alwani

utrymmen markerade med röd- och blå rastring på bilaga 1–3) för tillsyn, reparation och underhåll.

De deltagande fastigheterna/tomträtterna är skyldiga att inom de gemensamma dagvatten- och dräneringsledningarna mottaga delägarnas enskilda dagvatten.

Reparationer, underhåll och andra åtgärder avseende deltagarnas egna installationer och andra anordningar som finns inom gemensamhetsanläggningen ska ske i samråd med samfälligheten.

Arbeten och åtgärder inom fastigheternas/tomträtternas enskilda områden får inte medföra skada på anläggningen. Liksom får arbete och åtgärder inom områden som hör till gemensamhetsanläggningen inte medföra skada på fastigheternas/tomträtternas enskilda områden.

2.4 Andelstal

Andelstalen är fördelade i förhållande till antal lägenheter inom respektive fastighet/tomträtt.

Tomträtt:	Andelstal för utförande och drift:
Danmark 6	266
Danmark 7	96
Summa:	362

Gemensamhetsanläggningen har egen elmätare, se markering på bilaga 10. Kostnaden fördelas enligt andelstal.

Vattenförbrukningen från vattenutkastare fördelas inte utan betalas av respektive fastighetsägare/tomträttsinnehavare.

2.5 Utförandetid

Anläggningen är färdigställd.

3 Gemensamhetsanläggning ga:2 *Sprinklerundercentral och reservkraftsanläggning*

3.1 Anläggningens omfattning, läge mm

Anläggningen omfattar sprinklerundercentral och reservkraftsanläggning med erforderliga anordningar, se rosa markering på bilaga 2 och 3.

3.2 Deltagande tomträtter

I anläggningen deltar Danmark 6 och Danmark 7.

Fastigheterna/tomträtterna utgör en samfällighet för anläggningens utförande och drift.

Handwritten signatures in blue ink: JDS, MW, AW, and a signature with initials RS.

3.3 Upplåtet utrymme mm

För anläggningen upplåts utrymme inom Danmark 6 med redovisad avgränsning och omfattning enligt punkten 3.1.

Deltagande fastigheter/tomträtter ska ges rätt till utrymme för och tillträde till gemensamhetsanläggningens tekniska anläggningar och erforderliga teknikutrymmen för tillsyn, reparation och underhåll.

Reparationer, underhåll och andra åtgärder avseende deltagarnas egna installationer och andra anordningar som finns inom gemensamhetsanläggningen ska ske i samråd med samfälligheten.

Arbeten och åtgärder inom fastigheternas/tomträtternas enskilda områden får inte medföra skada på anläggningen. Liksom får arbete och åtgärder inom områden som hör till gemensamhetsanläggningen inte medföra skada på fastigheternas/tomträtternas enskilda områden.

3.4 Andelstal

Andelstalen är fördelade i förhållande till antal sprinklerhuvuden tillhörande respektive fastighet/tomträtt.

Tomträtter:	Andelstal för utförande och drift:
Danmark 6	3167
Danmark 7	133
Summa:	3300

3.5 Utförandetid

Anläggningen beräknas vara färdigställd under 2017.

4 Förvaltningsform

Samfälligheten förvaltas enligt lagen om förvaltning av samfälligheter. Samfälligheten förvaltas via delägarförvaltning.

5 Ersättning

Ingen ersättning ska betalas för upplåtet utrymme och anläggningar ingående i gemensamhetsanläggningen.

6 Förrättningskostnader

Förrättningskostnaderna ska fördelas med 3/4 på Danmark 6 och 1/4 på Danmark 7. Parterna är överens om att fakturan avseende Danmark 6 ska skickas till JM AB och fakturan för Danmark 7 ska skickas till AB Borätt.

Ds Ma An nu

Fakturaadresser enligt följande:

JM AB, Att: Benny Svärd, 169 82 Stockholm

AB Borätt, Att: Birgitta Seeman, Box 6048, 171 06 Solna

Förrättningsakt ska skickas till:

Brf Kista torn, c/o Kista torn, Borgarfjordsgatan 21 A, 164 53 Kista

Brf K2 Kista torn, Borgarfjordsgatan 21 b, 164 53 Kista

7 Ansökan om lantmäteriförrättning

Denna överenskommelse utgör även ansökan om inrättande av gemensamhetsanläggning.

Överenskommelsen upprättas i fyra exemplar, varav parterna tagit varsitt och ett exemplar till Lantmäterimyndigheten i Stockholms kommun.

Stockholm den 4 Dec 2020

Brf Kista Torn


Magnus Wickström

Namnförtydligande

Stockholm den 4/12-2020


Brf K2 Kista Torn


Matthias Öre

Namnförtydligande

Stockholm den 4 Dec 2020

Brf Kista Torn

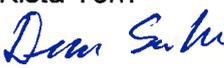
Dan Sahlin

Namnförtydligande

Stockholm den

Brf K2 Kista Torn


Adrian Walcar

Namnförtydligande

I egenskap av lagfaren ägare godkänner Stockholms kommun härmed denna överenskommelse

Stockholm den

Stockholms kommun


.....
.....
Namnförtydligande

JM AB och AB Borätt godtar härmed att svara för erforderliga förrättningskostnader i enlighet med denna överenskommelse.



Stockholm den 2020-12-04

JM AB (publ)

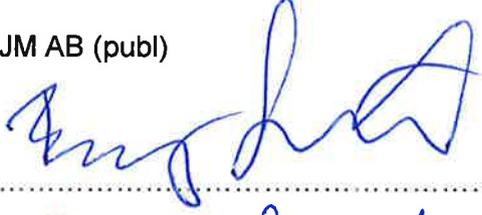

Benny Svärd

Namnförtydligande

enligt fullmakt

Stockholm den

AB Borätt

4/12 2020



Carolina Gustavsson


Namnförtydligande

enligt

Os med AWR nite

FÖRKLARINGAR

Ritningen är översiktlig och visar både
 originaltillvalsalternativ och i förekommande
 fall också kundtillval.

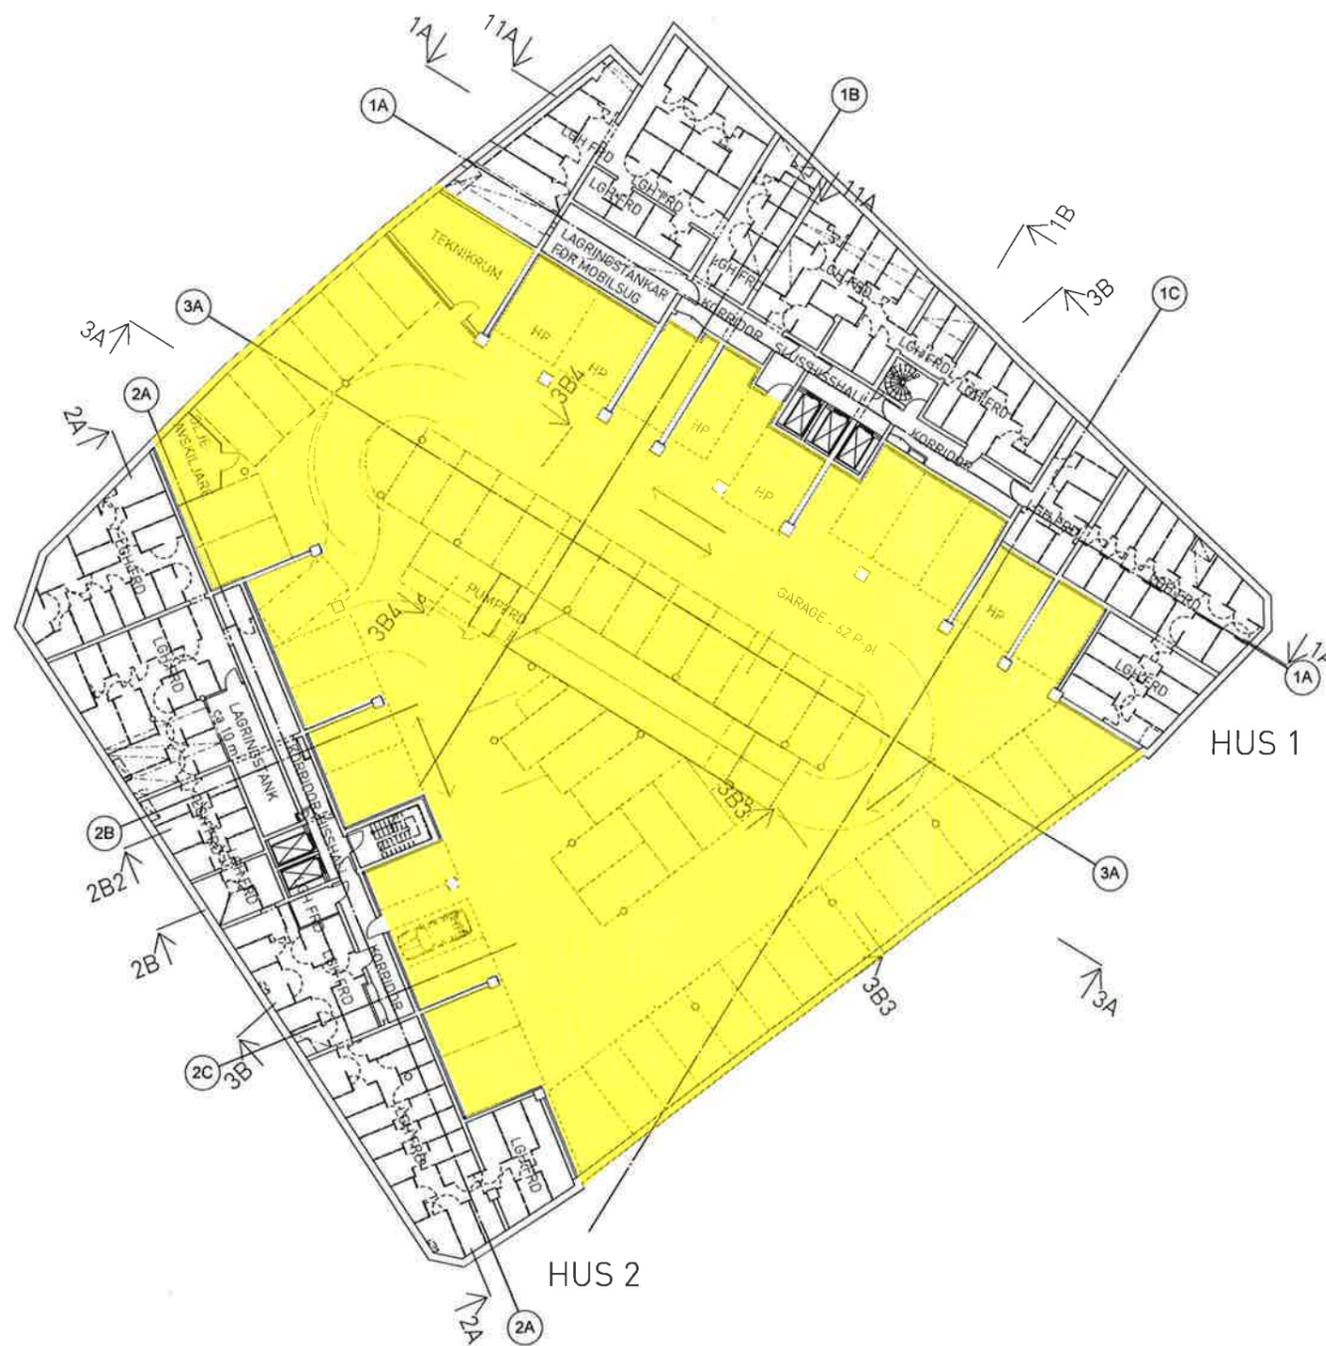

HÄNVISNINGAR

- Situationsplan 1:400
A40.1-0001
- Koordinatplan 1:400
A40.1-0002
- Planer 1:200
A40.1-0007 - A40.1-0048
- Fasader 1:200
A40.3-1001 - A40.3-1002

Bilaga 1


BET	ANT	ÄNDRINGEN VISER	DTUM	SIGN
RELATIONSHANDLING				
KISTA TORN				
LÖPNING NR		PÅTÄG KONSTRUKTÖR	HANDL. ANSÖKARE	
P.067390			ACB	
DTUM		ANSÖKARE		
2016-05-31		SÖREN ERIKSSON		
PLAN 07				
Plan 07 - Parkering -3				
SKALA	BYGG	NUMMER	BET	
A3 1:400		A40.1-0007		
A1 1:200				

Handwritten signatures and initials in blue ink.

PLOTTAD: 2016-05-31 4:24

FÖRKLARINGAR

Ritningen är översiktlig och visar både originaltillsvalsalternativ och i förekommande fall också kundtillval.

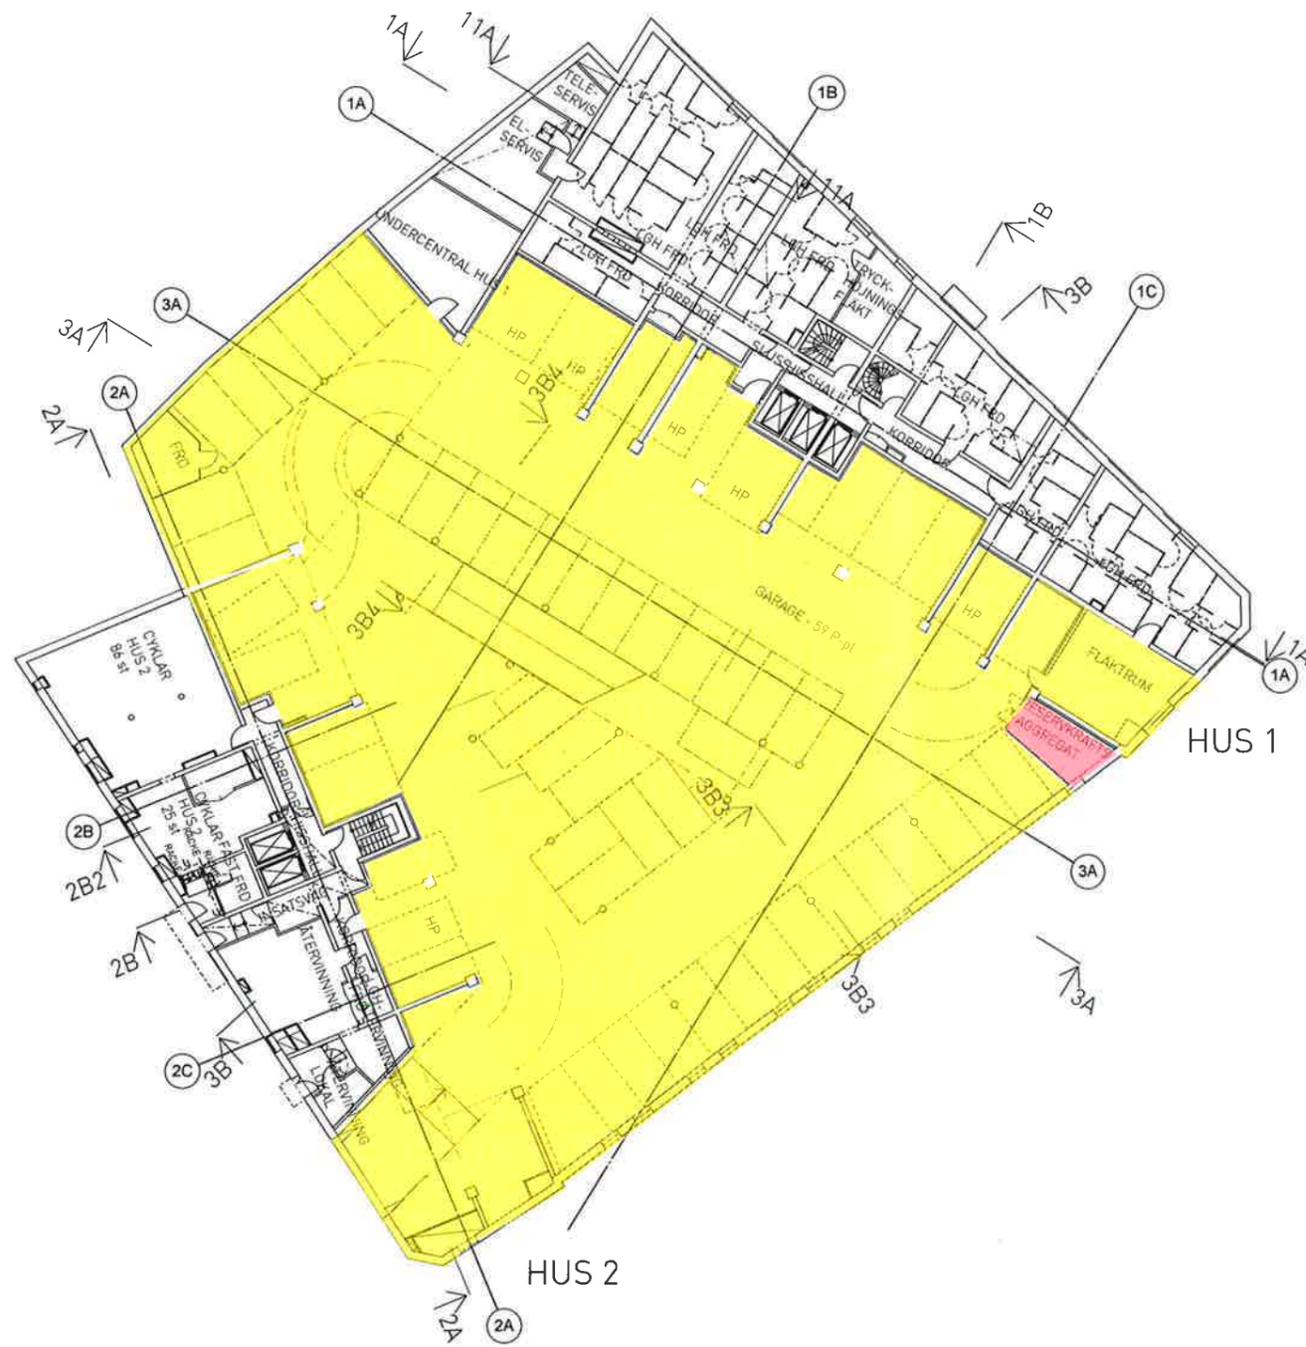

HÄNVISNINGAR

- Situationsplan 1:400
A40.1-0001
- Koordinatplan 1:400
A40.1-0002
- Planer 1:200
A40.1-0007 - A40.1-0048
- Fasader 1:200
A40.3-1001 - A40.3-1002

Bilaga 3

BET	ANT	ÄNDRINGEN/ÄNDR	DATUM	SIGN
RELATIONSHANDLING				
KISTA TORN				
UPPRAGNING	P.067390	BEFÄLLNINGSGIVARE	ACB	
DATUM	2016-05-31	ANSVARIG	SÖREN ERIKSSON	
PLAN 09				
Plan 09 - Parkering -1				
SKALA	A3 1:400	NUMMER	A40.1-0009	BET
	A1 1:200			

Handwritten signature and notes in blue ink.

PLOTID: 2016-05-31 4/24




- +25.94
12 Plan 12 - 2 tr
- +23.10
11 Plan 11 - 1 tr
- +19.20
10 Plan 10 - Entréplan
- +16.30
9 Plan 09 - Parkering -1
- +13.50
8 Plan 08 - Parkering -2
- +10.70
7 Plan 07 - Parkering -3

HÄNVISNINGAR

- Situationsplan 1:400
A40 1-0001
- Koordinatplan 1 400
A40 1-0002
- Planer 1 100
A40 1-1007 - A40 1-3012
- Fasader 1:100
A40 3-1011 - A40 3-3010

3A-3A
1:100

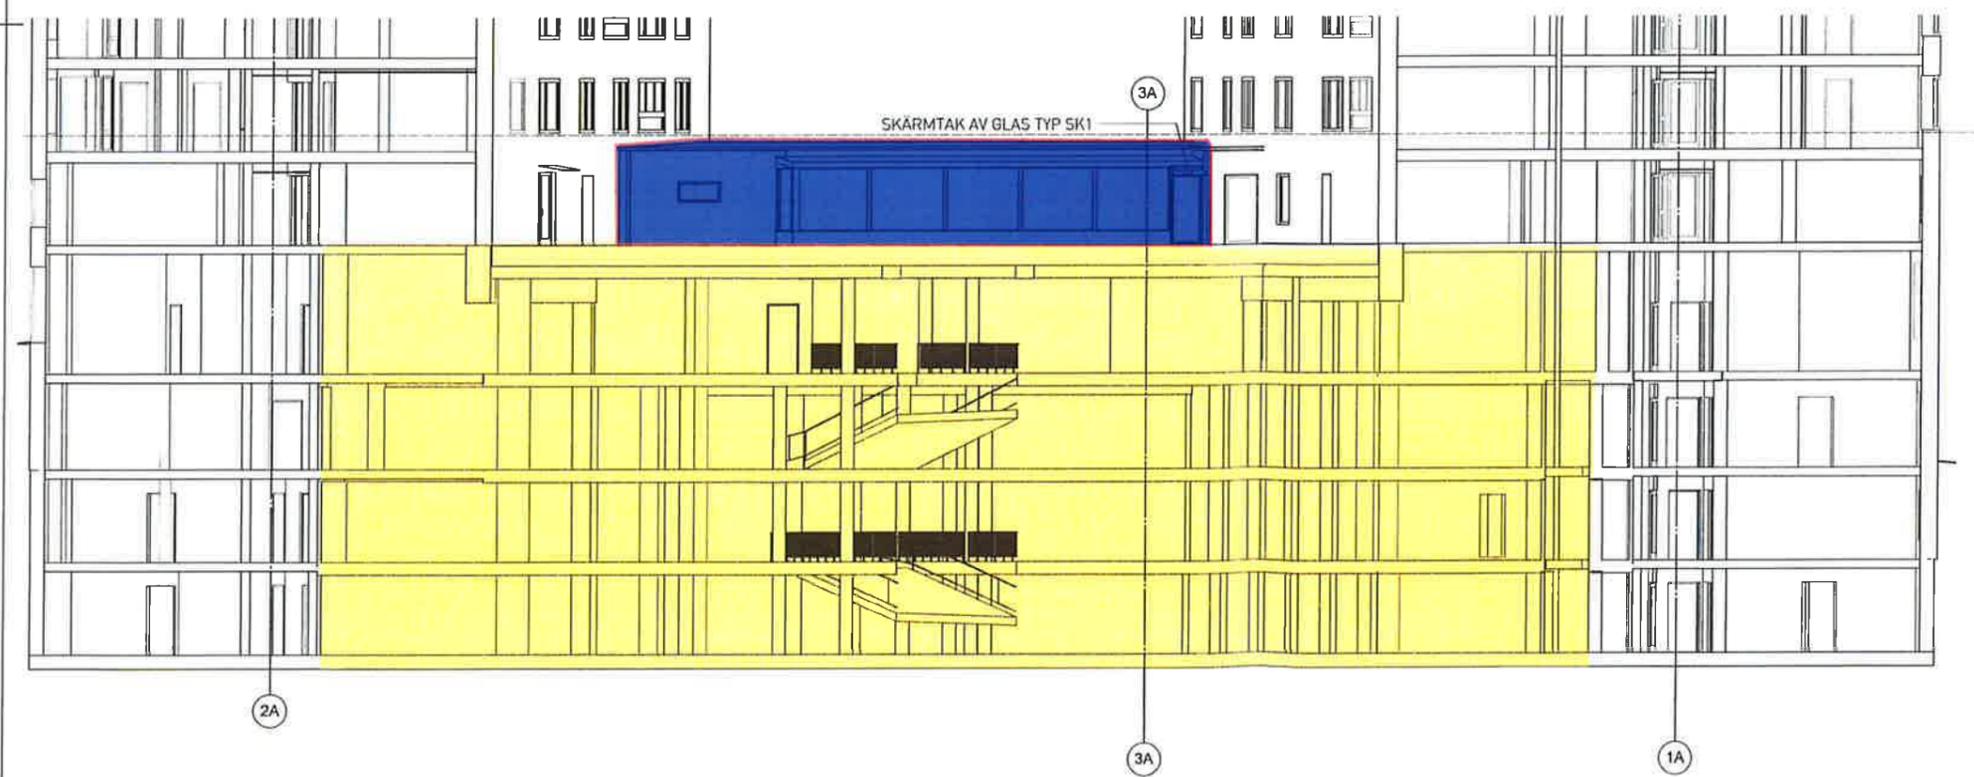

- +28.78
13 Plan 13 - 3 tr
- +25.94
12 Plan 12 - 2 tr
- +23.10
11 Plan 11 - 1 tr
- +19.20
10 Plan 10 - Entréplan
- +16.30
9 Plan 09 - Parkering -1
- +13.50
8 Plan 08 - Parkering -2
- +10.70
7 Plan 07 - Parkering -3

11A
1:100



Bilaga 5

RELATIONSHANDLING	
169 82 Stockholm Telegrafgatan 4, Södra Tel 08 782 97 00	
KISTA TORN	
A	...
K	...
V	...
E	...
L	...
P 067390	ACB
2016-05-31	SÖREN ERIKSSON
HUS 3 - SEKTION 3A-3A 11A	
A3 1 200 A1 1 100	A40.2-3011

Handwritten signature and notes in blue ink.

PLOTTAD: 2016-05-31 4:30

FÖRKLARINGAR

Se A40.3-1001


HÄNVISNINGAR

Allmänna Föreskrifter
 A40.0-0001
 Planer 1:200
 A40.1-0007 - A40.1-0048
 Sektioner 1:200
 A40.2-1001 - A40.2-1002

Bilaga 6

FASAD MOT FOLKETINGSVÄGEN


FASAD MOT GÅRD

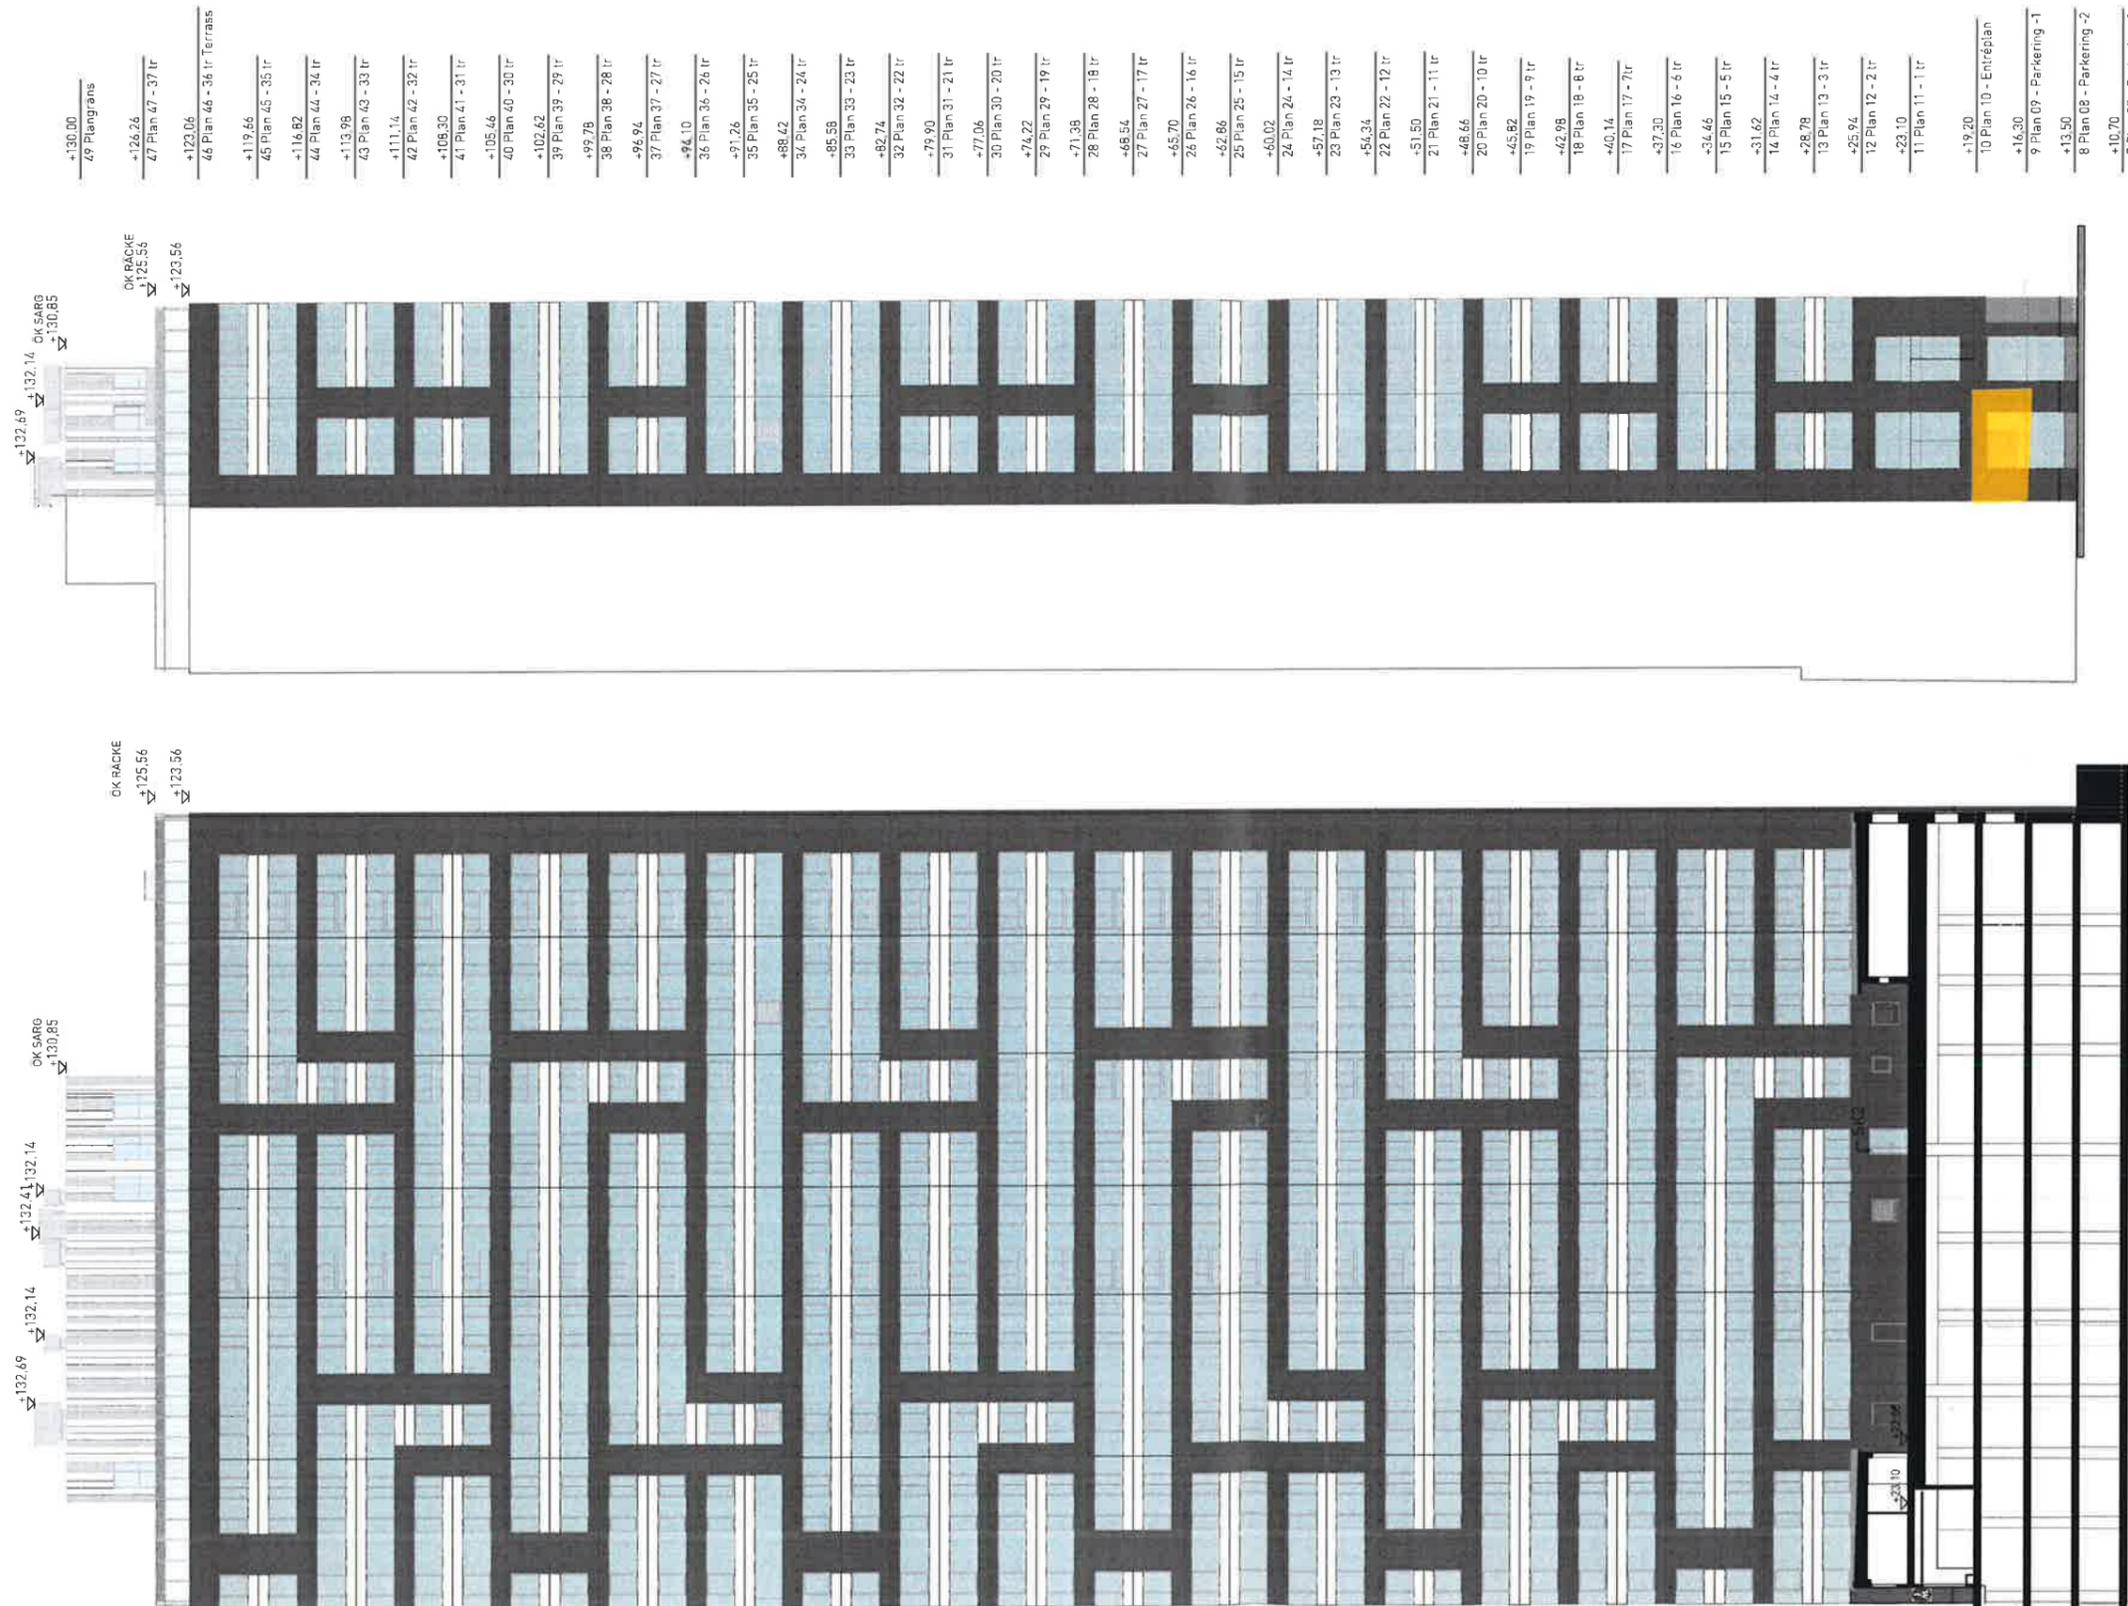


BET	KAT	ANDRINGSÄNSP	DATUM	SKID
RELATIONSHANDLING				
169 B2 Stockholm Telegrafgatan 4, Solna Tel 08-782 87 00				
KISTA TORN				
UPPLÄGGNING		BYGGNADENS		HANDLINGSÄRE
P.067390		SÖREN ERIKSSON		ACB
DATUM		ANSVARIG		
2016-05-31		SÖREN ERIKSSON		
HUS 1				
FASAD MOT FOLKETINGSVÄGEN, FASAD MOT GÅRD				
SKALA	NUMMER	BET		
A3 1:400	A40.3-1002			
A1 1:200				

Handwritten signatures and initials in blue ink, including 'BS', 'DS', 'Mw', and 'Mw'.

PLOTTAD 2016-05-31 4:30

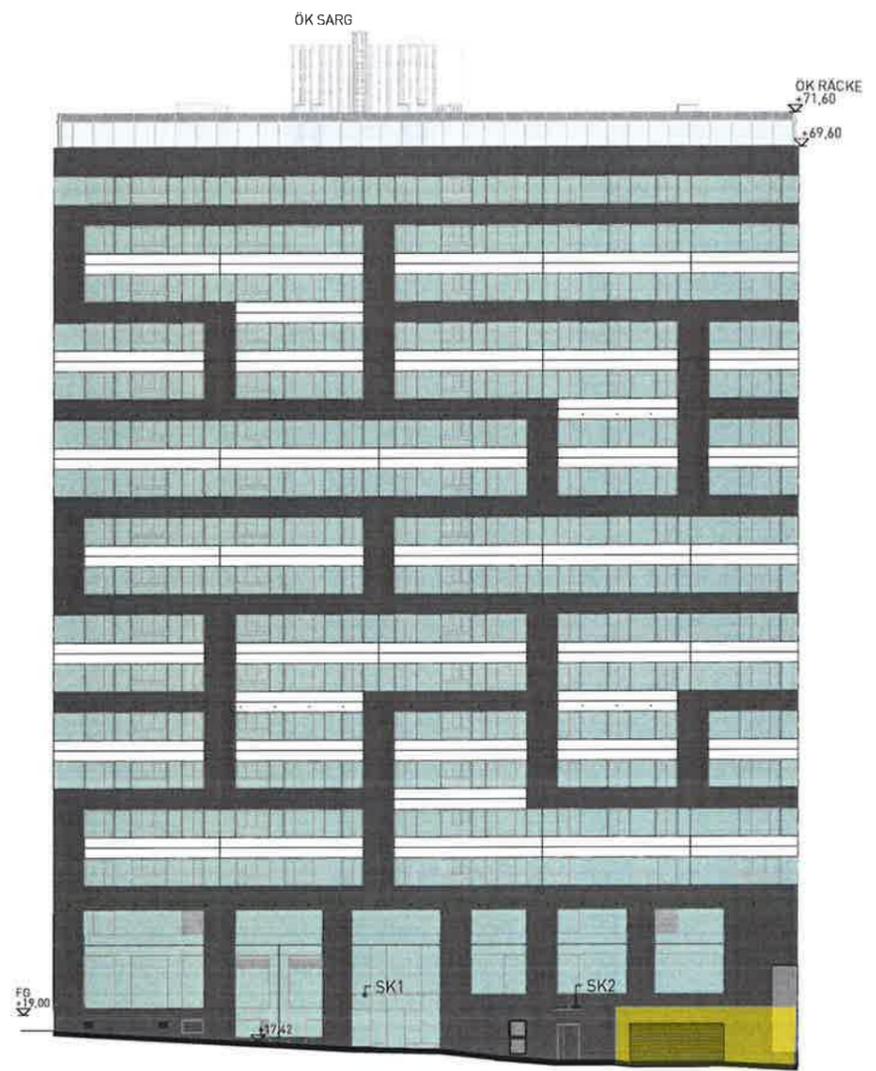

FASAD MOT DANMARKSGATAN

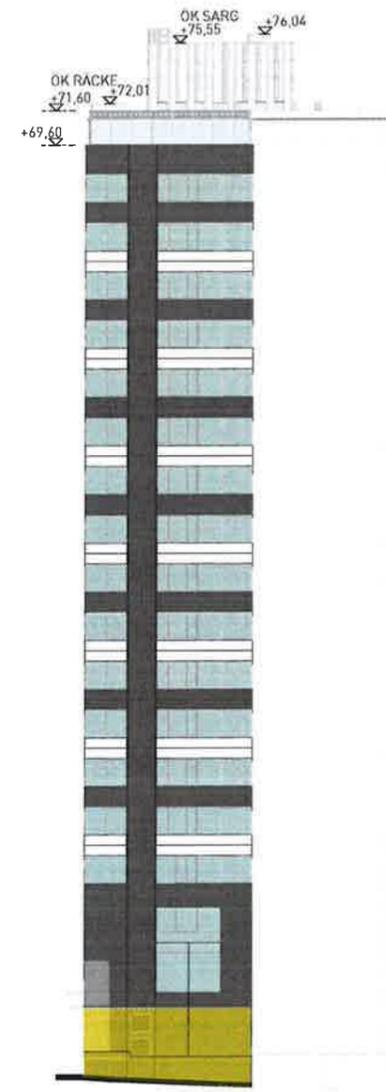

FASAD MOT FOLKETINGSVÄGEN


- +68,54
- 27 Plan 27 - 17 tr
- +65,70
- 26 Plan 26 - 16 tr
- +62,86
- 25 Plan 25 - 15 tr
- +60,02
- 24 Plan 24 - 14 tr
- +57,18
- 23 Plan 23 - 13 tr
- +54,34
- 22 Plan 22 - 12 tr
- +51,50
- 21 Plan 21 - 11 tr
- +48,66
- 20 Plan 20 - 10 tr
- +45,82
- 19 Plan 19 - 9 tr
- +42,98
- 18 Plan 18 - 8 tr
- +40,14
- 17 Plan 17 - 7tr
- +37,30
- 16 Plan 16 - 6 tr
- +34,46
- 15 Plan 15 - 5 tr
- +31,62
- 14 Plan 14 - 4 tr
- +28,78
- 13 Plan 13 - 3 tr
- +25,94
- 12 Plan 12 - 2 tr
- +23,10
- 11 Plan 11 - 1 tr
- +19,20
- 10 Plan 10 - Entréplan
- +16,30
- 9 Plan 09 - Parkering -1
- +13,50
- 8 Plan 08 - Parkering -2
- +10,70
- 7 Plan 07 - Parkering -3

HÄNVISNINGAR


Allmänna Föreskrifter
 A40.0-0001
 Planer 1:200
 A40.1-0007 - A40.1-0048
 Sektioner 1:200
 A40.2-2001

Bilaga 8

BET	ANT	ÄNDRINGEN ANSER	DATUM	SIGN
RELATIONSHANDLING				
Borätt				
KISTA TORN				
UPPURMÅP	PÅTÄG	HANDLIGGARE		
P.067390		ACB		
DATUM	ANSVARIG			
2016-05-31	SÖREN ERIKSSON			
HUS 2 FASAD MOT FOLKETINGSVÄGEN, FASAD MOT DANMARKSGATAN				
SP-PL	PL	NUMMER	BET	
A3 1:400	A1 1:200	A40.3-2001		

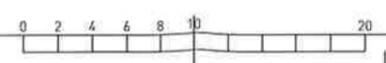

Handwritten signature and notes in blue ink.

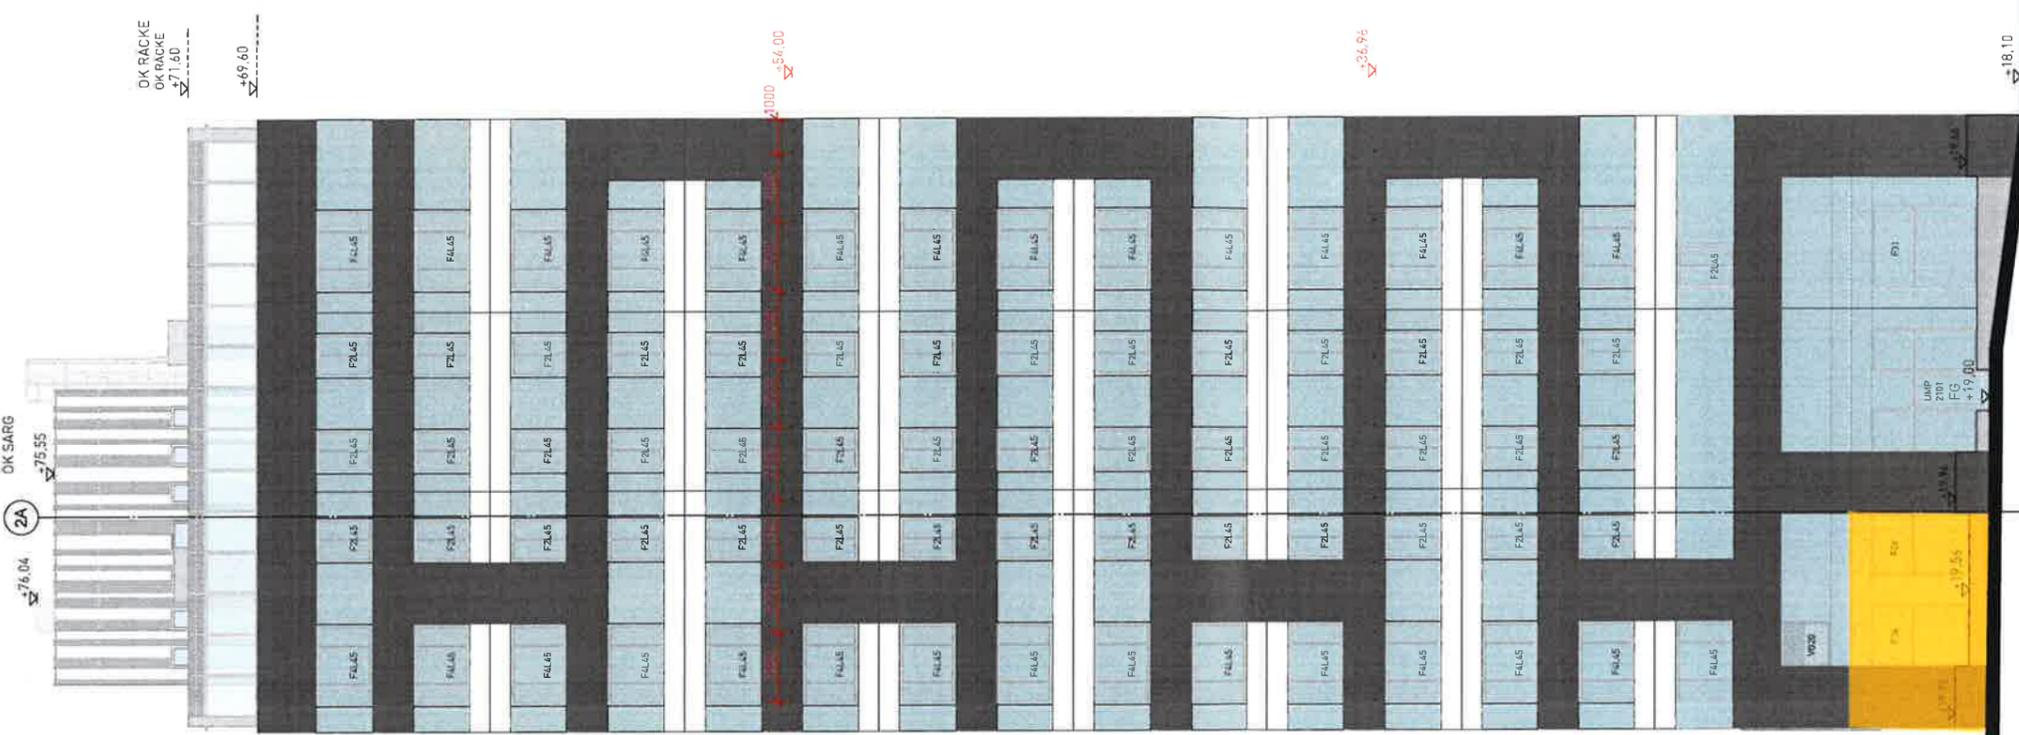

- +69.10 27 Plan 27 - 17 tr
- +65.70 26 Plan 26 - 16 tr
- +62.86 25 Plan 25 - 15 tr
- +60.02 24 Plan 24 - 14 tr
- +57.18 23 Plan 23 - 13 tr
- +54.34 22 Plan 22 - 12 tr
- +51.50 21 Plan 21 - 11 tr
- +48.66 20 Plan 20 - 10 tr
- +45.82 19 Plan 19 - 9 tr
- +42.98 18 Plan 18 - 8 tr
- +40.14 17 Plan 17 - 7 tr
- +37.30 16 Plan 16 - 6 tr
- +34.46 15 Plan 15 - 5 tr
- +31.62 14 Plan 14 - 4 tr
- +28.78 13 Plan 13 - 3 tr
- +25.94 12 Plan 12 - 2 tr
- +23.10 11 Plan 11 - 1 tr
- +19.20 10 Plan 10 - Entréplan
- +16.30 9 Plan 09 - Parkering - 1

FÖRKLARINGAR

- SVART BETONG, YTA SLÅT
- VIT BETONG, YTA SLÅT
- FASADGLAS/ FÖNSTER, TYP OCH KULÖR ENL. KULÖR OCH MATERIALBESKRIVNING
- FASADSOCKEL GRÅ BTG-ELEMENT ENL. KULÖR OCH MATERIALBESKRIVNING PLUSHÖJD ANGER UK ÖPPNING I BETONGELEMENT
- FASADSOCKEL SVART BTG-ELEMENT LIKA FASAD PLUSHÖJD ANGER UK YTTERSKIVA I BETONGELEMENT
- FASADER TERRASSVÄNINGAR, BANDPLÅT I OREGELBUNDNA VERTIKALA BAND I TVÅ KULÖRER, ENL. KULÖR OCH MATERIALBESKRIVNING
- TERRASSRÄCKE AV VARMFÖRZINKADE METALLPROFILER SAMT FRONTER AV KLARGLAS
- SKÄRMTAK ÖVER ENTRÉER, SE ALLMÄNNA FÖRESKRIFTER
- VENTILATIONSGALLER MED LITTERA
- BRANDGASVENTILATION: FÖNSTER ELLER LUCKA
- AVSER FÖNSTERLITTERA
- FASADELEMENTSKARVAR
- PLACERING AV STYRGLOR FÖR FASADKLÄTTARE, STYRGLOR ENL. K

FASAD MOT BORGARFJORDSGATAN

Bilaga 9

HÄNVISNINGAR

Allmänna Föreskrifter
A40,0-0001

Situationsplan 1:400
A40,1-0001



Planer 1:100
A40,1-2007 - A40,1-2028

Sektioner 1:100
A40,2-2011 - A40,2-2031

BET	ANT	INRIKINGEN AVSEPP	DATUM	SKJN
RELATIONSHANDLING				
KISTA TORN 169 82 Stockholm Telegatgatan 4, Södra Tel: 08-782 87 00				
LIFORÖP P.067390		REKONSTRUKTION	HÄNDELSE	ACB
DATUM 2016-05-31		SÖREN ERIKSSON		
HUS 2 FASAD 1 FASAD MOT BORGARFJORDSGATAN				
SKALA A3 1:200 A1 1:100	NUMMER A40.3-2010	REF F		

Handwritten signature: BS OS MW AW MW

PLOTAD: 2016-05-31 3:24

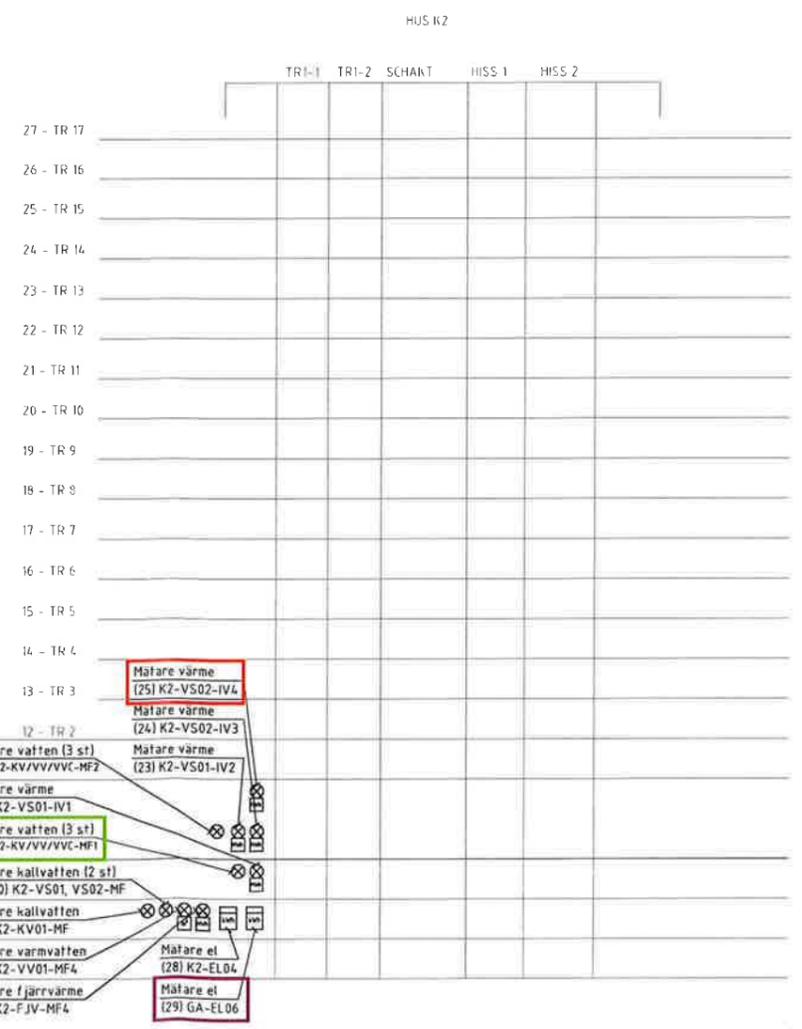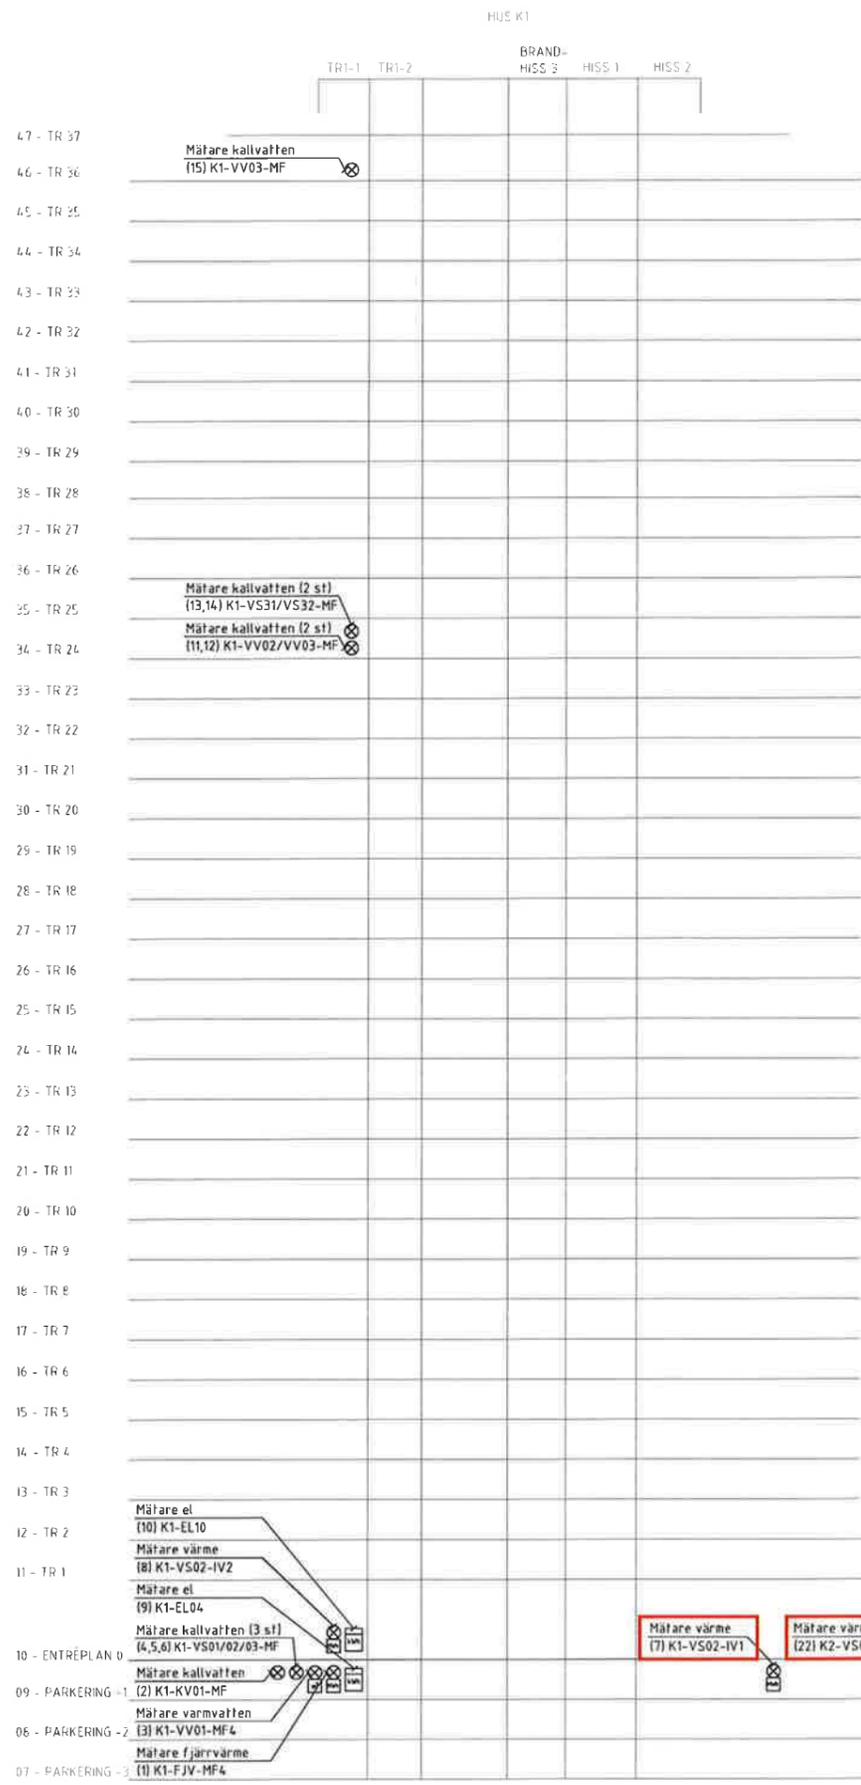

FÖRKLARINGAR

- ELMÄTARE FÖR STATISTIKMÄTNING MED INTERFACE (UTGÅNG) FÖR M-BUS.
- VÄRMEMÄTARE FÖR STATISTIKMÄTNING MED INTERFACE (UTGÅNG) FÖR M-BUS.
- VATTENMÄTARE FÖR STATISTIKMÄTNING MED INTERFACE (UTGÅNG) FÖR M-BUS.
- VATTENMÄTARE FÖR MANUELL AVLÄSNING

Mätare

- [1] K1-FJV-MF4 = Fjärrvärme hus K1 (MWh). Placerad i undercentral plan 09, hus K1.
- [2] K1-KV01-MF = Kallvatten hus K1 (manuell avläsning, m³). Placerad i undercentral plan 09, hus K1.
- [3] K1-VV01-MF4 = Varmvatten hus K1 (m³). Placerad i undercentral plan 09, hus K1.
- [4] K1-VS01-MF = Kallvattenpåfyllning VS01 hus K1 (manuell avläsning, m³). Placerad i undercentral plan 09, hus K1.
- [5] K1-VS02-MF = Kallvattenpåfyllning VS02 hus K1 (manuell avläsning, m³). Placerad i undercentral plan 09, hus K1.
- [6] K1-VS03-MF = Kallvattenpåfyllning VS03 hus K1 (manuell avläsning, m³). Placerad i undercentral plan 09, hus K1.
- [7] K1-VS02-IV1 = Värme luftbehandling (LB01A, CF01) Garage plan 07-09 (MWh). Placerad i Fläktrum Garage plan 09, hus K1.
- [8] K1-VS02-IV2 = Värme luftbehandling (LB11, CF05) Lokal 110-11, plan 10 hus K1 (MWh). Placerad i Lokal 110-11 plan 10, hus K1.
- [9] K1-EL04 = Fastighetsel hus K1 (MWh). Placerad i LSP1 ställverk plan 09, hus K1.
- [10] K1-EL10 = El Lokal 110-11, plan 10 hus K1 (MWh). Placerad i Lokal 110-11 plan 10, hus K1.
- [11] K1-VV02-MF1 = Varmvatten plan 23-34 hus K1 (manuell avläsning, m³). Placerad i undercentral plan 34, hus K1.
- [12] K1-VV03-MF1 = Varmvatten plan 35-47 hus K1 (manuell avläsning, m³). Placerad i undercentral plan 34, hus K1.
- [13] K1-VS31-MF = Kallvattenpåfyllning VS31 hus K1 (manuell avläsning, m³). Placerad i undercentral plan 34, hus K1.
- [14] K1-VS32-MF = Kallvattenpåfyllning VS32 hus K1 (manuell avläsning, m³). Placerad i undercentral plan 34, hus K1.
- [15] K1-VV03-MF2 = Varmvatten VV03 plan 46 hus K1 (manuell avläsning, m³). Placerad i Omkl. 146-09 plan 46, hus K1.
- [16] K2-FJV-MF4 = Fjärrvärme hus K2 (MWh). Placerad i undercentral plan 08, hus K2.
- [17] K2-KV01-MF = Kallvatten hus K2 (manuell avläsning, m³). Placerad i undercentral plan 08, hus K2.
- [18] K2-VV01-MF4 = Varmvatten hus K2 (m³). Placerad i undercentral plan 08, hus K2.
- [19] K2-VS01-MF = Kallvattenpåfyllning VS01 hus K2 (manuell avläsning, m³). Placerad i undercentral plan 08, hus K2.
- [20] K2-VS02-MF = Kallvattenpåfyllning VS02 hus K2 (manuell avläsning, m³). Placerad i undercentral plan 08, hus K2.
- [21] K2-VS01-IV1 = Värme GA Övernattningslgh, Styrelserum, Backoffice, Entré plan 10, hus K2 (MWh). Placerad i Cyklar 209-09 plan 09, hus K2.
- [22] K2-VS02-IV1 = Värme luftbehandling (LB01B, CF02, CF03) Garage plan 07-09 (MWh). Placerad i Fläktrum Garage plan 08, hus K2.
- [23] K2-VS02-IV2 = Värme luftbehandling (LB12) Lokal 210-100, plan 10 hus K2 (MWh). Placerad i Fläktrum 210-103 plan 10, hus K2.
- [24] K2-VS02-IV3 = Värme luftbehandling (CF06) Lokal 210-100, plan 10 hus K2 (MWh). Placerad i Lokal 210-100 plan 10, hus K2.
- [25] K2-VS02-IV4 = Värme luftbehandling (CF04) Entré 310-01, plan 10 hus K2 (MWh). Placerad i Entré 310-01, plan 10 hus K2.
- [26] K2-KV/VV/VVC-MF1 = KV01, VV01, VVC01 GA Övernattningslgh, Styrelserum, Backoffice, Entré plan 10, hus K2 (manuell avläsning, m³). Placerade i Cyklar 209-09 plan 09, hus K2.
- [27] K2-KV/VV/VVC-MF2 = KV01, VV01, VVC01 Lokal 210-100, plan 10 hus K2 (manuell avläsning, m³). Plac. i Kåk/Pers 210-091 plan 10, hus K2.
- [28] K2-EL04 = Fastighetsel hus K2 (MWh). Placerad i LSP2 ställverk plan 08, hus K2.
- [29] GA-EL06 = Fastighetsel GA-anläggning (MWh). Placerad i LSP2 ställverk plan 08, hus K2.

Bilaga 10

BET	ANT	ÄNDRINGEN AVSER	DATUM	SIGN															
RELATIONSHANDLING 16-05-23																			
KISTA TORN																			
<table border="0"> <tr> <td>A</td> <td>BRUNNBERG & FÖRSHED ARKITEKTKONTOR AB</td> <td>TEL 08 - 657 81 00</td> </tr> <tr> <td>K</td> <td>WIGGIA ENGINEERING AB</td> <td>TEL 031-348 05 55</td> </tr> <tr> <td>V</td> <td>INGÅRD</td> <td>TEL 08 422 20 00</td> </tr> <tr> <td>E</td> <td>INGÅRD</td> <td>TEL 08 422 20 00</td> </tr> <tr> <td>L</td> <td>INGÅRD</td> <td>TEL 08-554 609 03</td> </tr>
UPPDRAG NR 111134.8		RITAD/KONSTR AV UGU		HANDLÄGGARE U Gustafsson															
DATUM 2012-05-18		ANSVARIG STEN HEIDMARK																	
HUS1, 2 OCH 3																			
MÄTARSCHEMA																			
SKALA	A1/A3	NUMMER	BET																
		V-91.8-0001																	

Handwritten signature and notes in blue ink.

FÖRKLARINGAR

Se A40.3-1011

- +28,78
13 Plan 13 - 3 tr
- +25,94
12 Plan 12 - 2 tr
- +23,10
11 Plan 11 - 1 tr

HÄNVISNINGAR


Allmänna Föreskrifter
A40.0-0001

Situationsplan 1:400
A40.1-0001

Planer 1:100
A40.1-1007 - A40.1-3012


Sektioner 1:100
A40.2-1011 - A40.2-3011

Entréparti A42.4-3031
Fasadskylt A49.9-0010

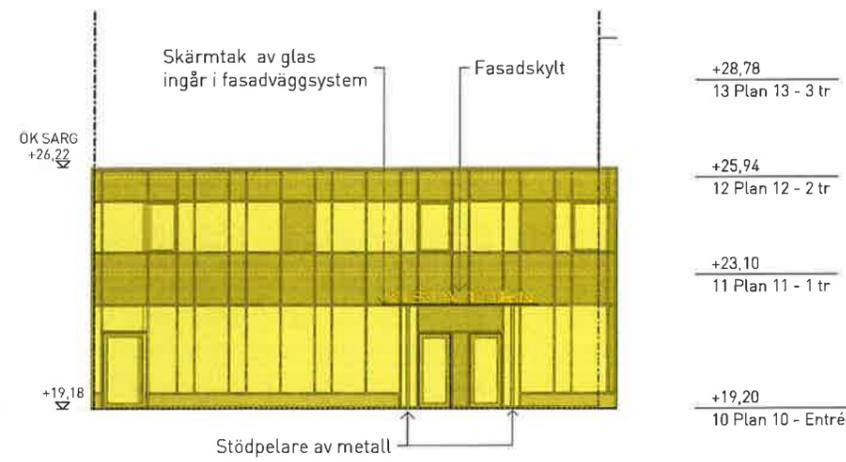

FASAD MOT BORGARFJORDSGATAN


FASADPARTI AV SJÄLVBÄRANDE ALUMINIUMPROFILER
MED FASTA OCH ÖPPNINGSBARA DELAR SAMT ALUMINIUMFYLNING

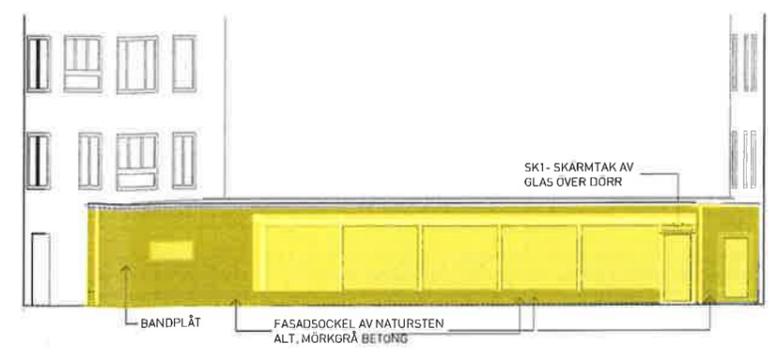

FASAD MOT GÅRD - ÖVERNATTNINGSLÄGENHETER

FASADBEKLÄDNAD AV BANDPLÅT

- 15 Plan 15 - 5 tr
- +31,62
14 Plan 14 - 4 tr
- +28,78
13 Plan 13 - 3 tr
- +25,94
12 Plan 12 - 2 tr
- +23,10
11 Plan 11 - 1 tr
- +19,20
10 Plan 10 - Entréplan
- +16,30
9 Plan 09 - Parkering -1
- +13,50
8 Plan 08 - Parkering -2

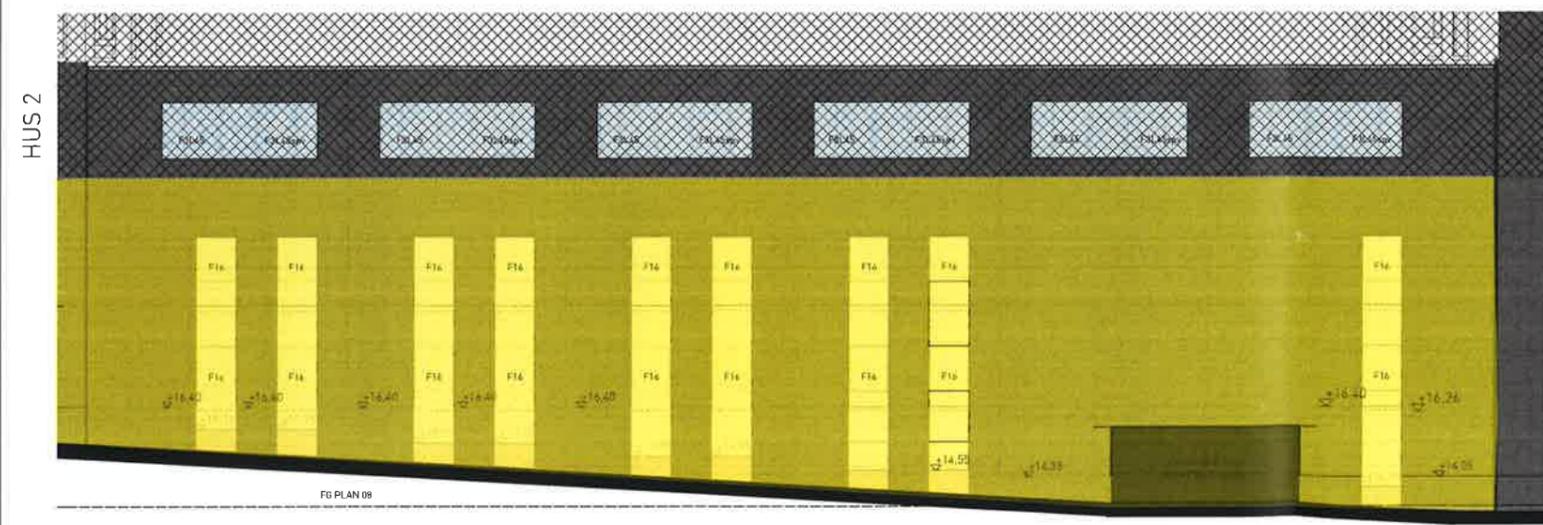


FASAD MOT FOLKETINGSVÄGEN

Bilaga 11


BET	ANT	ANVÄNDNING	REVISOR	DATUM	SKALA
RELATIONSHANDLING					
SÄKERHETS P.067390		FÖRSTREK SÖREN ERIKSSON		HÄNDELSE ACB	
HUS 3 FASADER FASAD MOT FOLKETINGSVÄGEN, FASAD MOT BORGARFJORDSGATAN, FASAD MOT GÅRD ÖVERNATTNINGSLGH					
SKALA A0 1:200 A1 1:100		NUMMER A40.3-3010		BET 430	

Handwritten signature and initials: MS OS MW AL NW

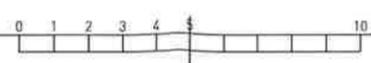

FÖRKLARINGAR

Ritningen är översiktlig och visar både originaltillvalsalternativ och i förekommande fall också kundtillval.

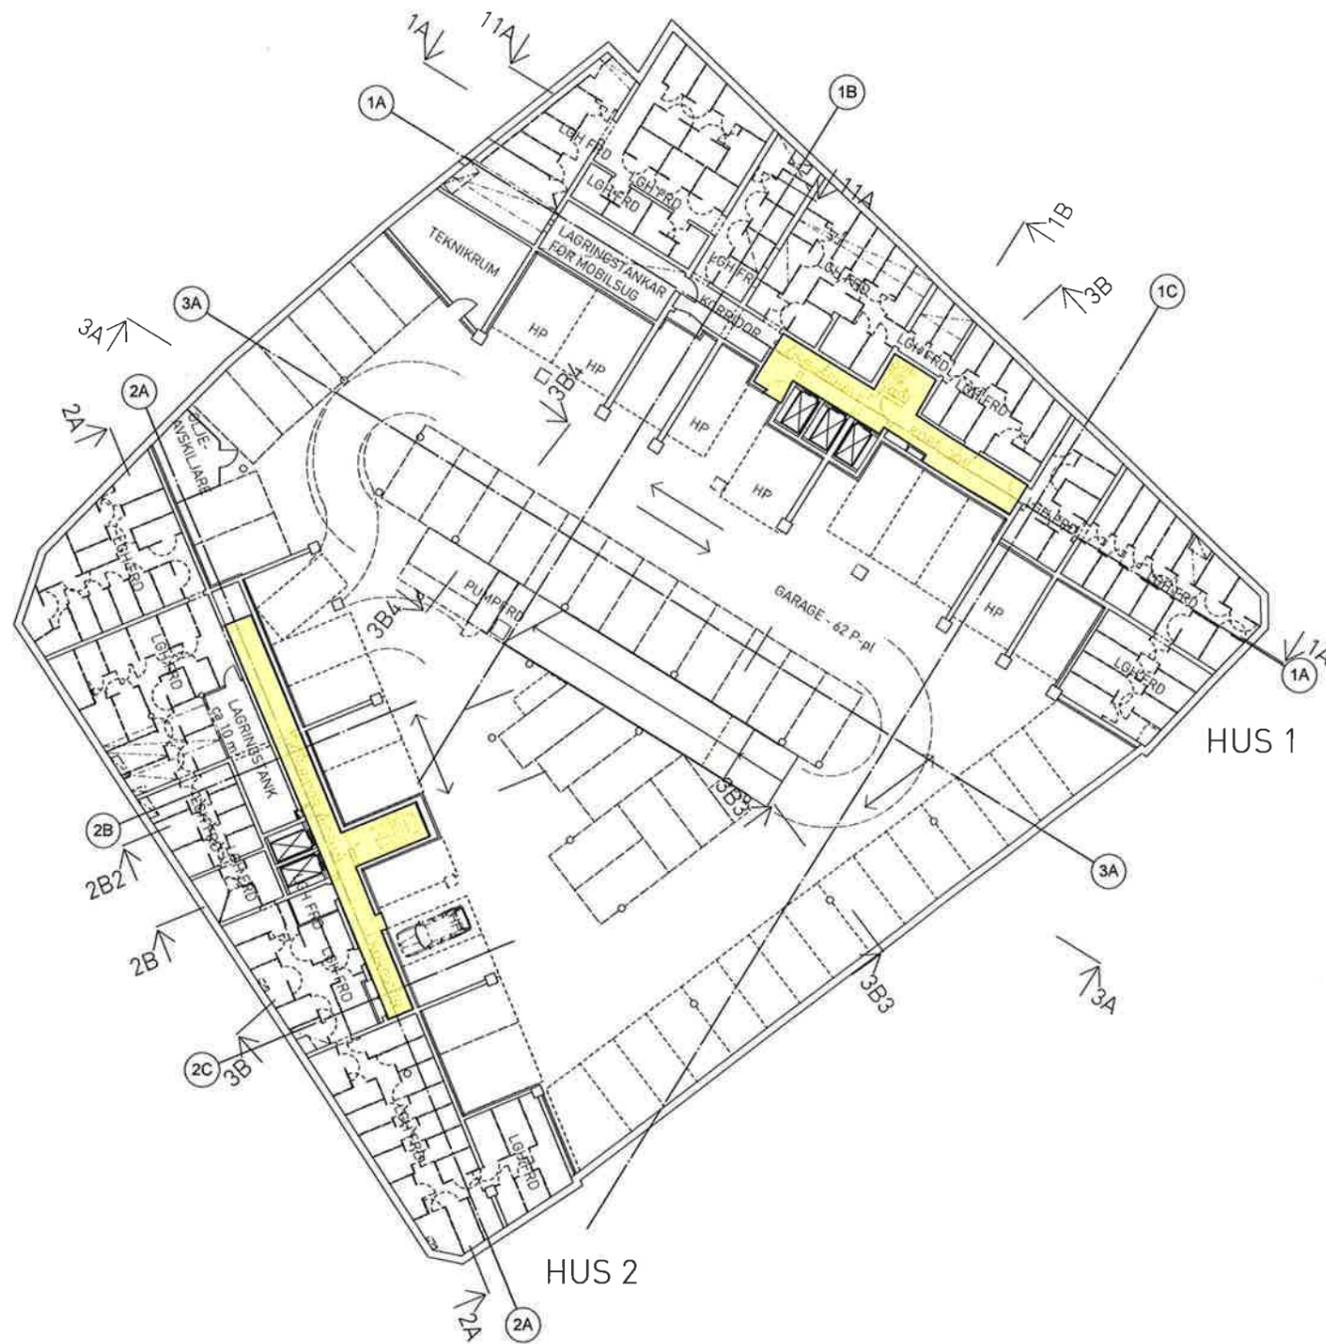

HÄNVISNINGAR

- Situationsplan 1:400
A40.1-0001
- Koordinatplan 1:400
A40.1-0002
- Planer 1:200
A40.1-0007 - A40.1-0048
- Fasader 1:200
A40.3-1001 - A40.3-1002

Bilaga 18

BET	ENT	ÄNDRINGEN AVSEER	DATUM	SIGN
RELATIONSHANDLING				
KISTA TORN				
P.067390			ACB	
DATUM	ANSVARIG			
2016-05-31	SÖREN ERIKSSON			
PLAN 07				
Plan 07 - Parkering - 3				
SKALA	NUMMER	BET		
A3 1:400	A40.1-0007			
A1 1:200				




Handwritten notes and signatures in blue ink at the bottom right of the page.

BILAGA 2016-05-31 4/24

FÖRKLARINGAR

Ritningen är översiktlig och visar både originaltillsaltsalternativ och i förekommande fall också kundtillval.

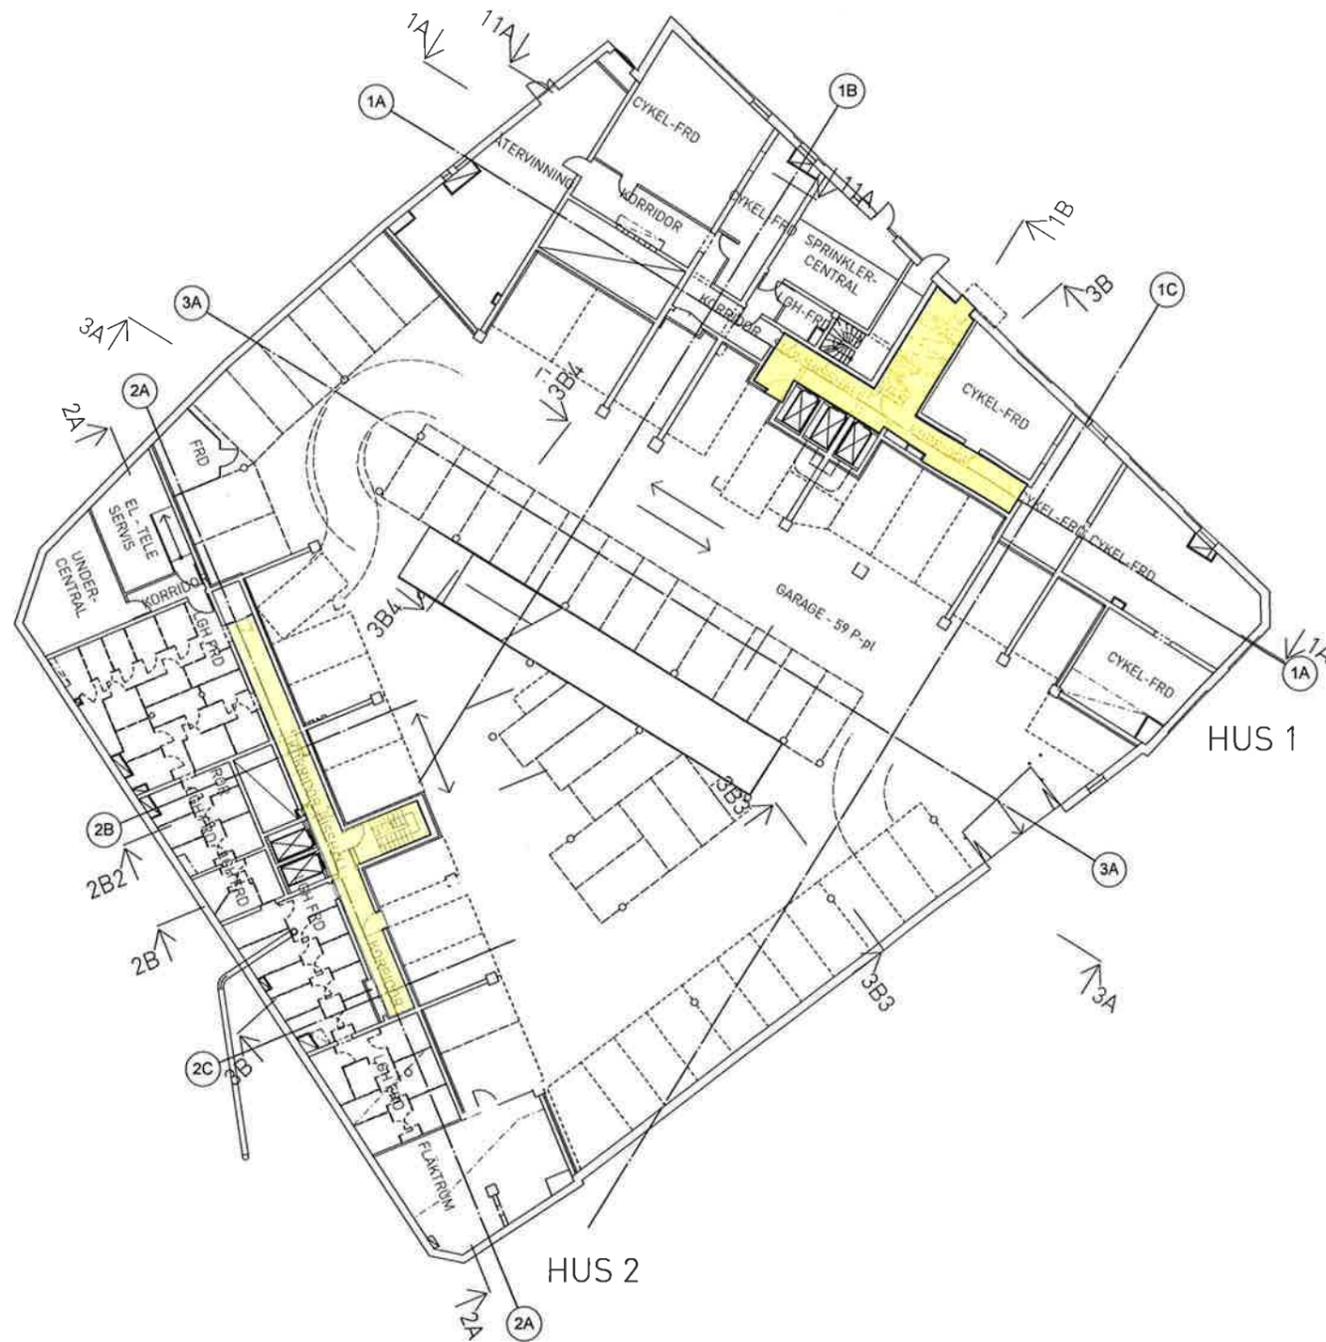

HÄNVISNINGAR

- Situationsplan 1:400
A40.1-0001
- Koordinatplan 1:400
A40.1-0002
- Planer 1:200
A40.1-0007 - A40.1-0048
- Fasader 1:200
A40.3-1001 - A40.3-1002

Bilaga 19

BET	ANT	ÄNDRINGEN AVSEER	DATUM	SIGN
RELATIONSHANDLING				
KISTA TORN				
UPPDRAGS-NR	P.067390	RIKTAU PÅNÄMNING	HÄNDELSE	ACB
DATUM	2016-05-31	ANSVARIG	SÖREN ERIKSSON	
PLAN 08 Plan 08 - Parkering - 2				
SKALA	1:400	NUMMER	A40.1-0008	




Handwritten signature and initials in blue ink.

BILAGA 2016-05-31 4/24

FÖRKLARINGAR

Ritningen är översiktlig och visar både originaltillvalsalternativ och i förekommande fall också kundtillval.

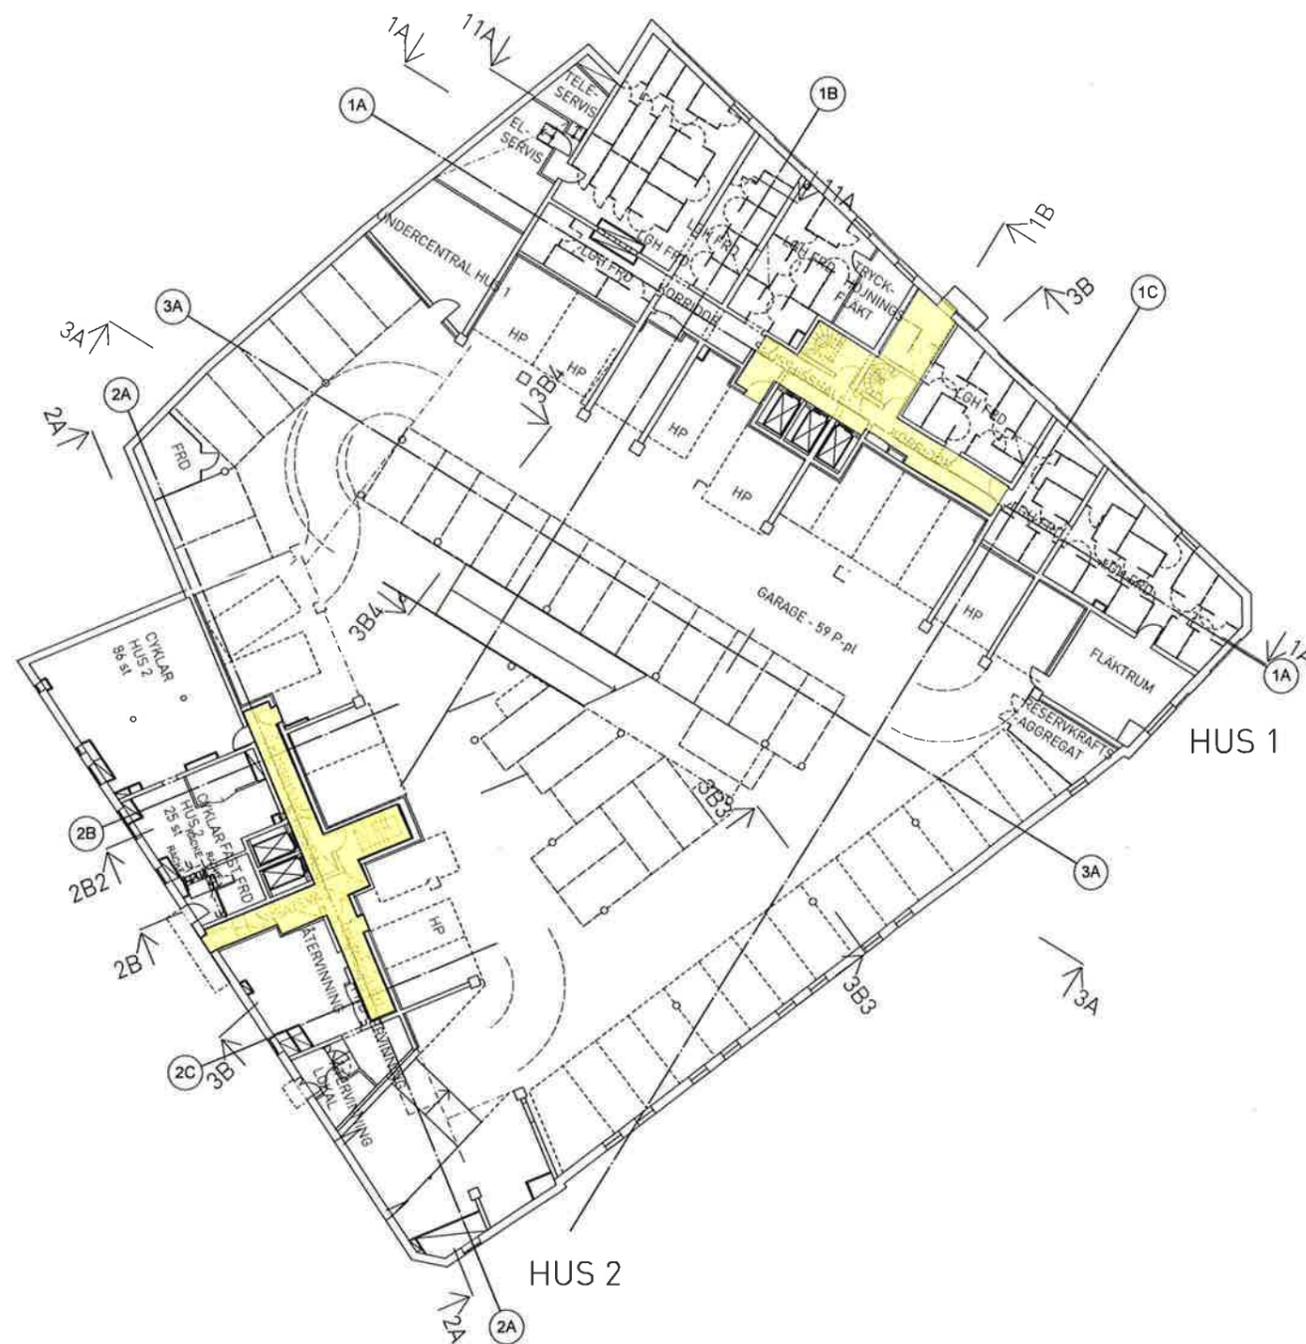

HÄNVISNINGAR

- Situationsplan 1:400
A40.1-0001
- Koordinatplan 1:400
A40.1-0002
- Planer 1:200
A40.1-0007 - A40.1-0048
- Fasader 1:200
A40.3-1001 - A40.3-1002

Bilaga 20


BET	ANT	ÄNDRINGEN AVSER	DATUM	SIGN
RELATIONSHANDLING				
KISTA TORN				
P. 067390	P. 067390	ACB		
DATUM	BYGGNADENS			
2016-05-31	SÖREN ERIKSSON			
PLAN 09				
Plan 09 - Parkering -1				
SP-SKALA	1:143	NUMMER		
A3 1:400		A40.1-0009		
A4 1:200				

Handwritten signatures and initials in blue ink, including 'AS', 'CS', 'DS', 'AKW', 'M', 'M', 'M'.

PLOTTFAD: 2016-05-31 4:24

FÖRKLARINGAR

Ritningen är översiktlig och visar både originaltillsaltsalternativ och i förekommande fall också kundtillval.

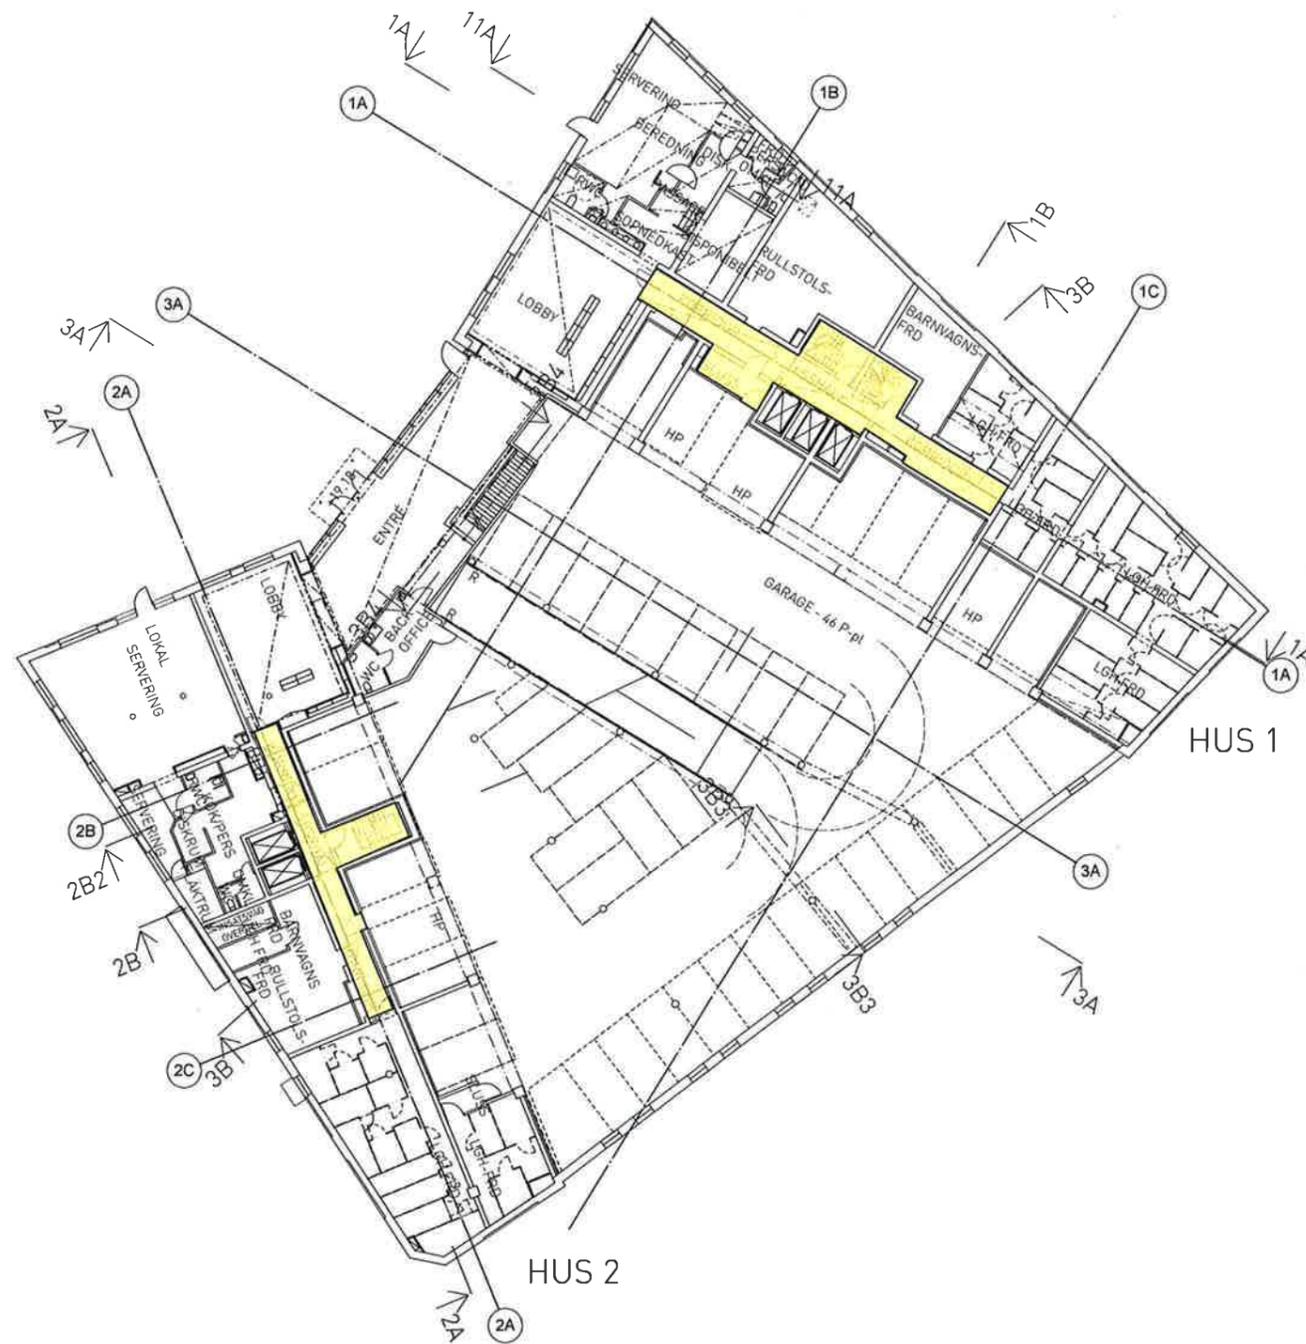

HÄNVISNINGAR

- Situationsplan 1:400
A40.1-0001
- Koordinatplan 1:400
A40.1-0002
- Planer 1:200
A40.1-0007 - A40.1-0048
- Fasader 1:200
A40.3-1001 - A40.3-1002

Bilaga 21

SET	ANT	ÄNDRINGEN AVSER	DATUM	SIGN
RELATIONSHANDLING				
KISTA TORN				
EFFORTS NR	PROJEKT NR	HANDELSGÖRE		
P.067390		ACB		
DATUM	ANSVARIG			
2016-05-31	SÖREN ERIKSSON			
PLAN 10				
Plan 10 - Entréplan				
SKALA	BYGG	NUMMER	SET	
A3 1:400		A40.1-0010		

Handwritten signature and notes in blue ink.

PLOTTERAD 2016-05-31 4:24